




Jelmagyarázat

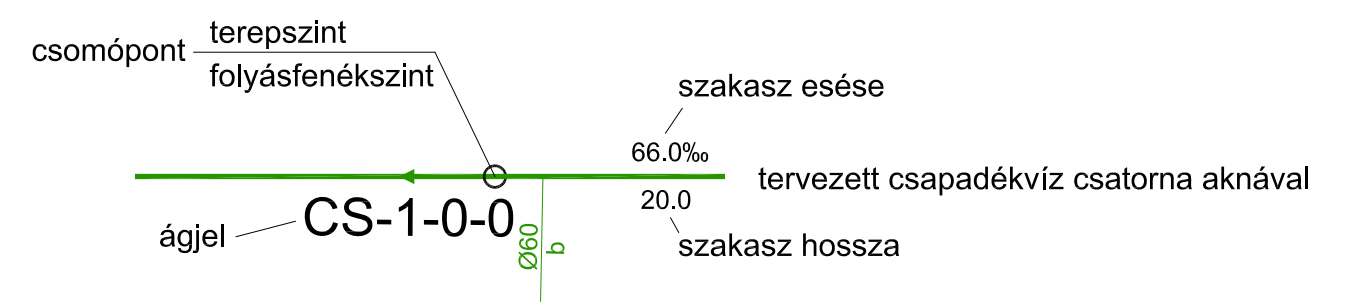

Szür Tímea egyéni vállalkozó 2015 Szigetmonostor, Galagonya tér 15. Telefon: 06-30-9845-163, E-mail: szurtimea@gmail.com					
Megbízó:				Módosítás:	
Lórádi Kft. 2251 Tápiószecső, Május 1. u. 4.				0	
Terv címe:				Tsz.:	
2022 Tahitótfalu 218 hrsz csapadékvíz levezetés terve				05/2026	
Tervező:	Szür Tímea	<i>Szür T</i>	Munka tárgya:	Kelt:	Mrsz.:
Felelős tervező: Vez.terv.eng.szám:	Szür Tímea VZ-T/13-4365	<i>Szür T</i>		MEGVALÓSULÁSI TERV	2026.03.
Főtervező: Vez.terv.eng.szám:	Szür Tímea VZ-T/13-4365	<i>Szür T</i>	Rajz tárgya:	Méretarány:	Rsz.:
Ellenőr:	Iván András	<i>Iván A</i>		Részletes helyszínrajz	M=1:500