


Vezeték jele	CS-1-0-0
Vezeték helye	218 hrsz

Hossz-szelvény

$M_v=1:100$

$M_h=1:500$

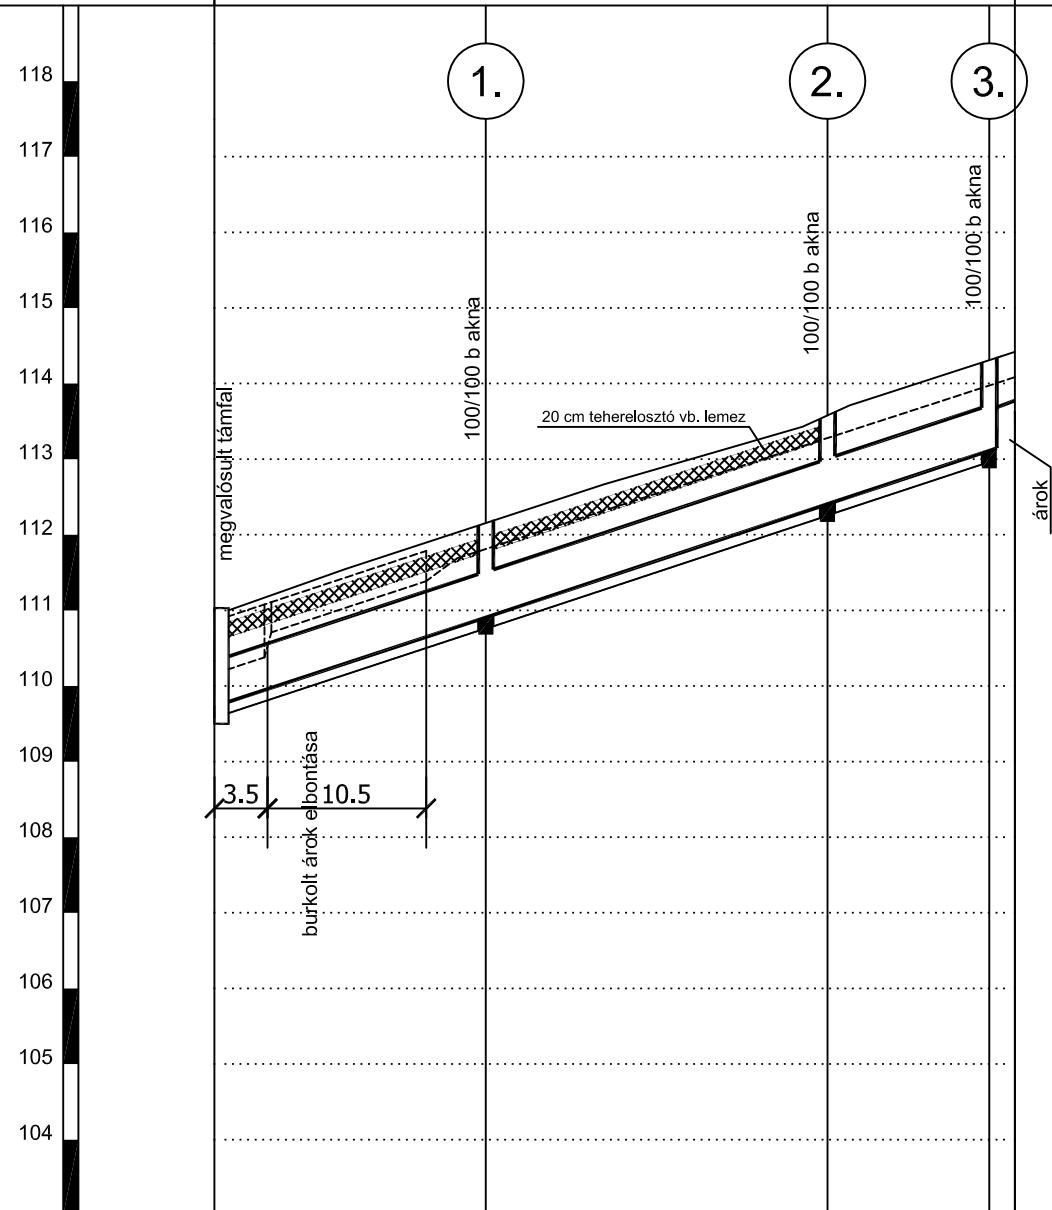

Alapsík BALTI 103.0 m

Hidraulikai adatok		Ø60 I=66.0‰ Q _{tot} =1859.6 l/s v _{tot} =6.58 m/s						
Terepszint	meglévő	110.95	111.55	112.67	113.43	113.71	114.42	
	tervezett							
Meglévő tereppontok távolsága		8.50	17.10	13.10	10.95			
Számolt terepszint		110.95	112.16		113.58		114.31	
Folyásfenékszint		109.73	110.91		112.40		113.11	
Egyes hossz		17.95	22.60	10.70				
Folyamatos hossz		17.95	40.55	51.25				
Épül összesen		51.25m Ø60 beton csatorna						

A terven szereplő magasságok BALTI alapszintre vonatkoznak!

Szür Tímea egyéni vállalkozó					
2015 Szigetmonostor, Galagonya tér 15. Telefon: 06-30-9845-163, E-mail: szurtimea@gmail.com					
Mégbízó:					Módosítás:
Lórádi Kft. 2251 Tápiószecső, Május 1. u. 4.					0
Terv címe:					Tsz.:
2022 Tahitótfalu 218 hrsz csapadékvíz levezetés terve					05/2026
Tervező:	Szür Tímea	<i>[Signature]</i>	Munka tárgya:	Kelt:	Mrsz.:
Felelős tervező:	Szür Tímea	<i>[Signature]</i>	MEGVALÓSULÁSI TERV	2026.03.	MT-C
Vez.terv.eng.szám:	VZ-T/13-4365				
Főtervező:	Szür Tímea	<i>[Signature]</i>	Rajz tárgya:	Méretarány:	Rsz.:
Vez.terv.eng.szám:	VZ-T/13-4365		Hossz-szelvény	M _v =1:100 M _h =1:500	R-02-01
Ellenőr:	Iván András	<i>[Signature]</i>			