


# K1. keresztmetszvény

$M_H=1:100$      $M_V=1:100$

2.50

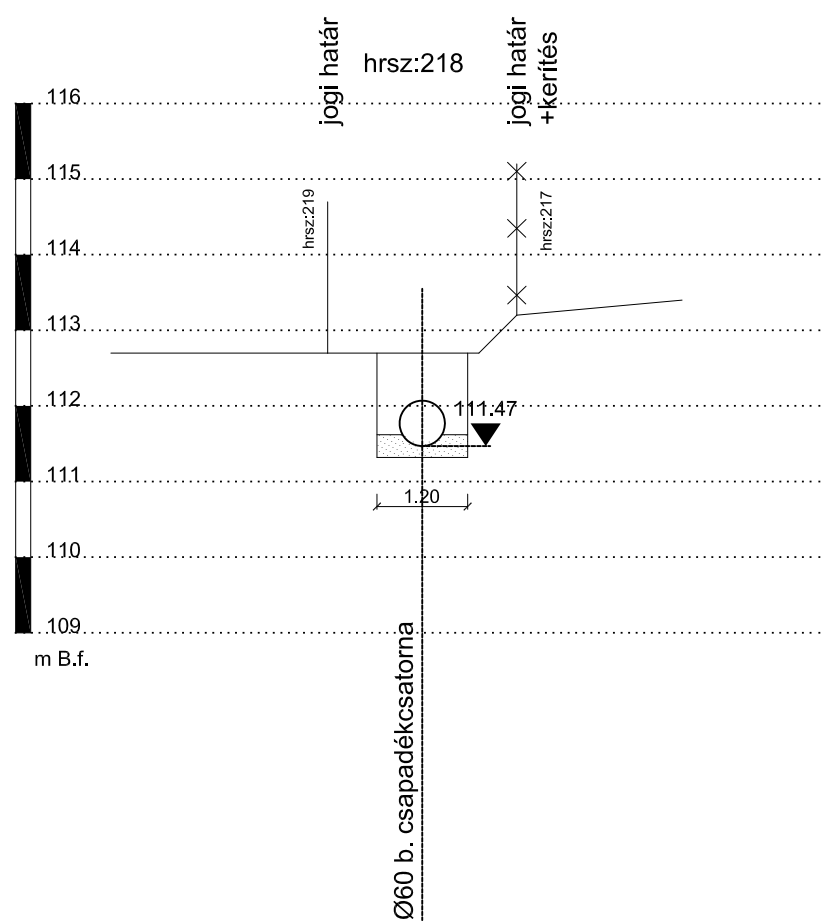

1.25 1.25

<p style="text-align: center;"><b>Szür Tímea egyéni vállalkozó</b>                      2015 Szigetmonostor, Galagonya tér 15. Telefon: 06-30-9845-163, E-mail: szurtimea@gmail.com</p>					
Megbízó:					Módosítás:
Lórádi Kft. 2251 Tápiószecső, Május 1. u. 4.					0
Terv címe:					Tsz.:
2022 Tahitótfalu 218 hrsz csapadékvíz levezetés terve					05/2026
Tervező:	Szür Tímea	<i>[Signature]</i>	Munka tárgya:	Kelt:	Mrsz.:
Felelős tervező: Vez.terv.eng.szám:	Szür Tímea VZ-T/13-4365	<i>[Signature]</i>	<i>MEGVALÓSULÁSI TERV</i>	2026.03.	MT-C
Főtervező: Vez.terv.eng.szám:	Szür Tímea VZ-T/13-4365	<i>[Signature]</i>		Méretarány:	Rsz.:
Ellenőr:	Iván András	<i>[Signature]</i>	<i>Keresztmetszvény</i>	Mv =1:100 Mh=1:100	R-03-01