


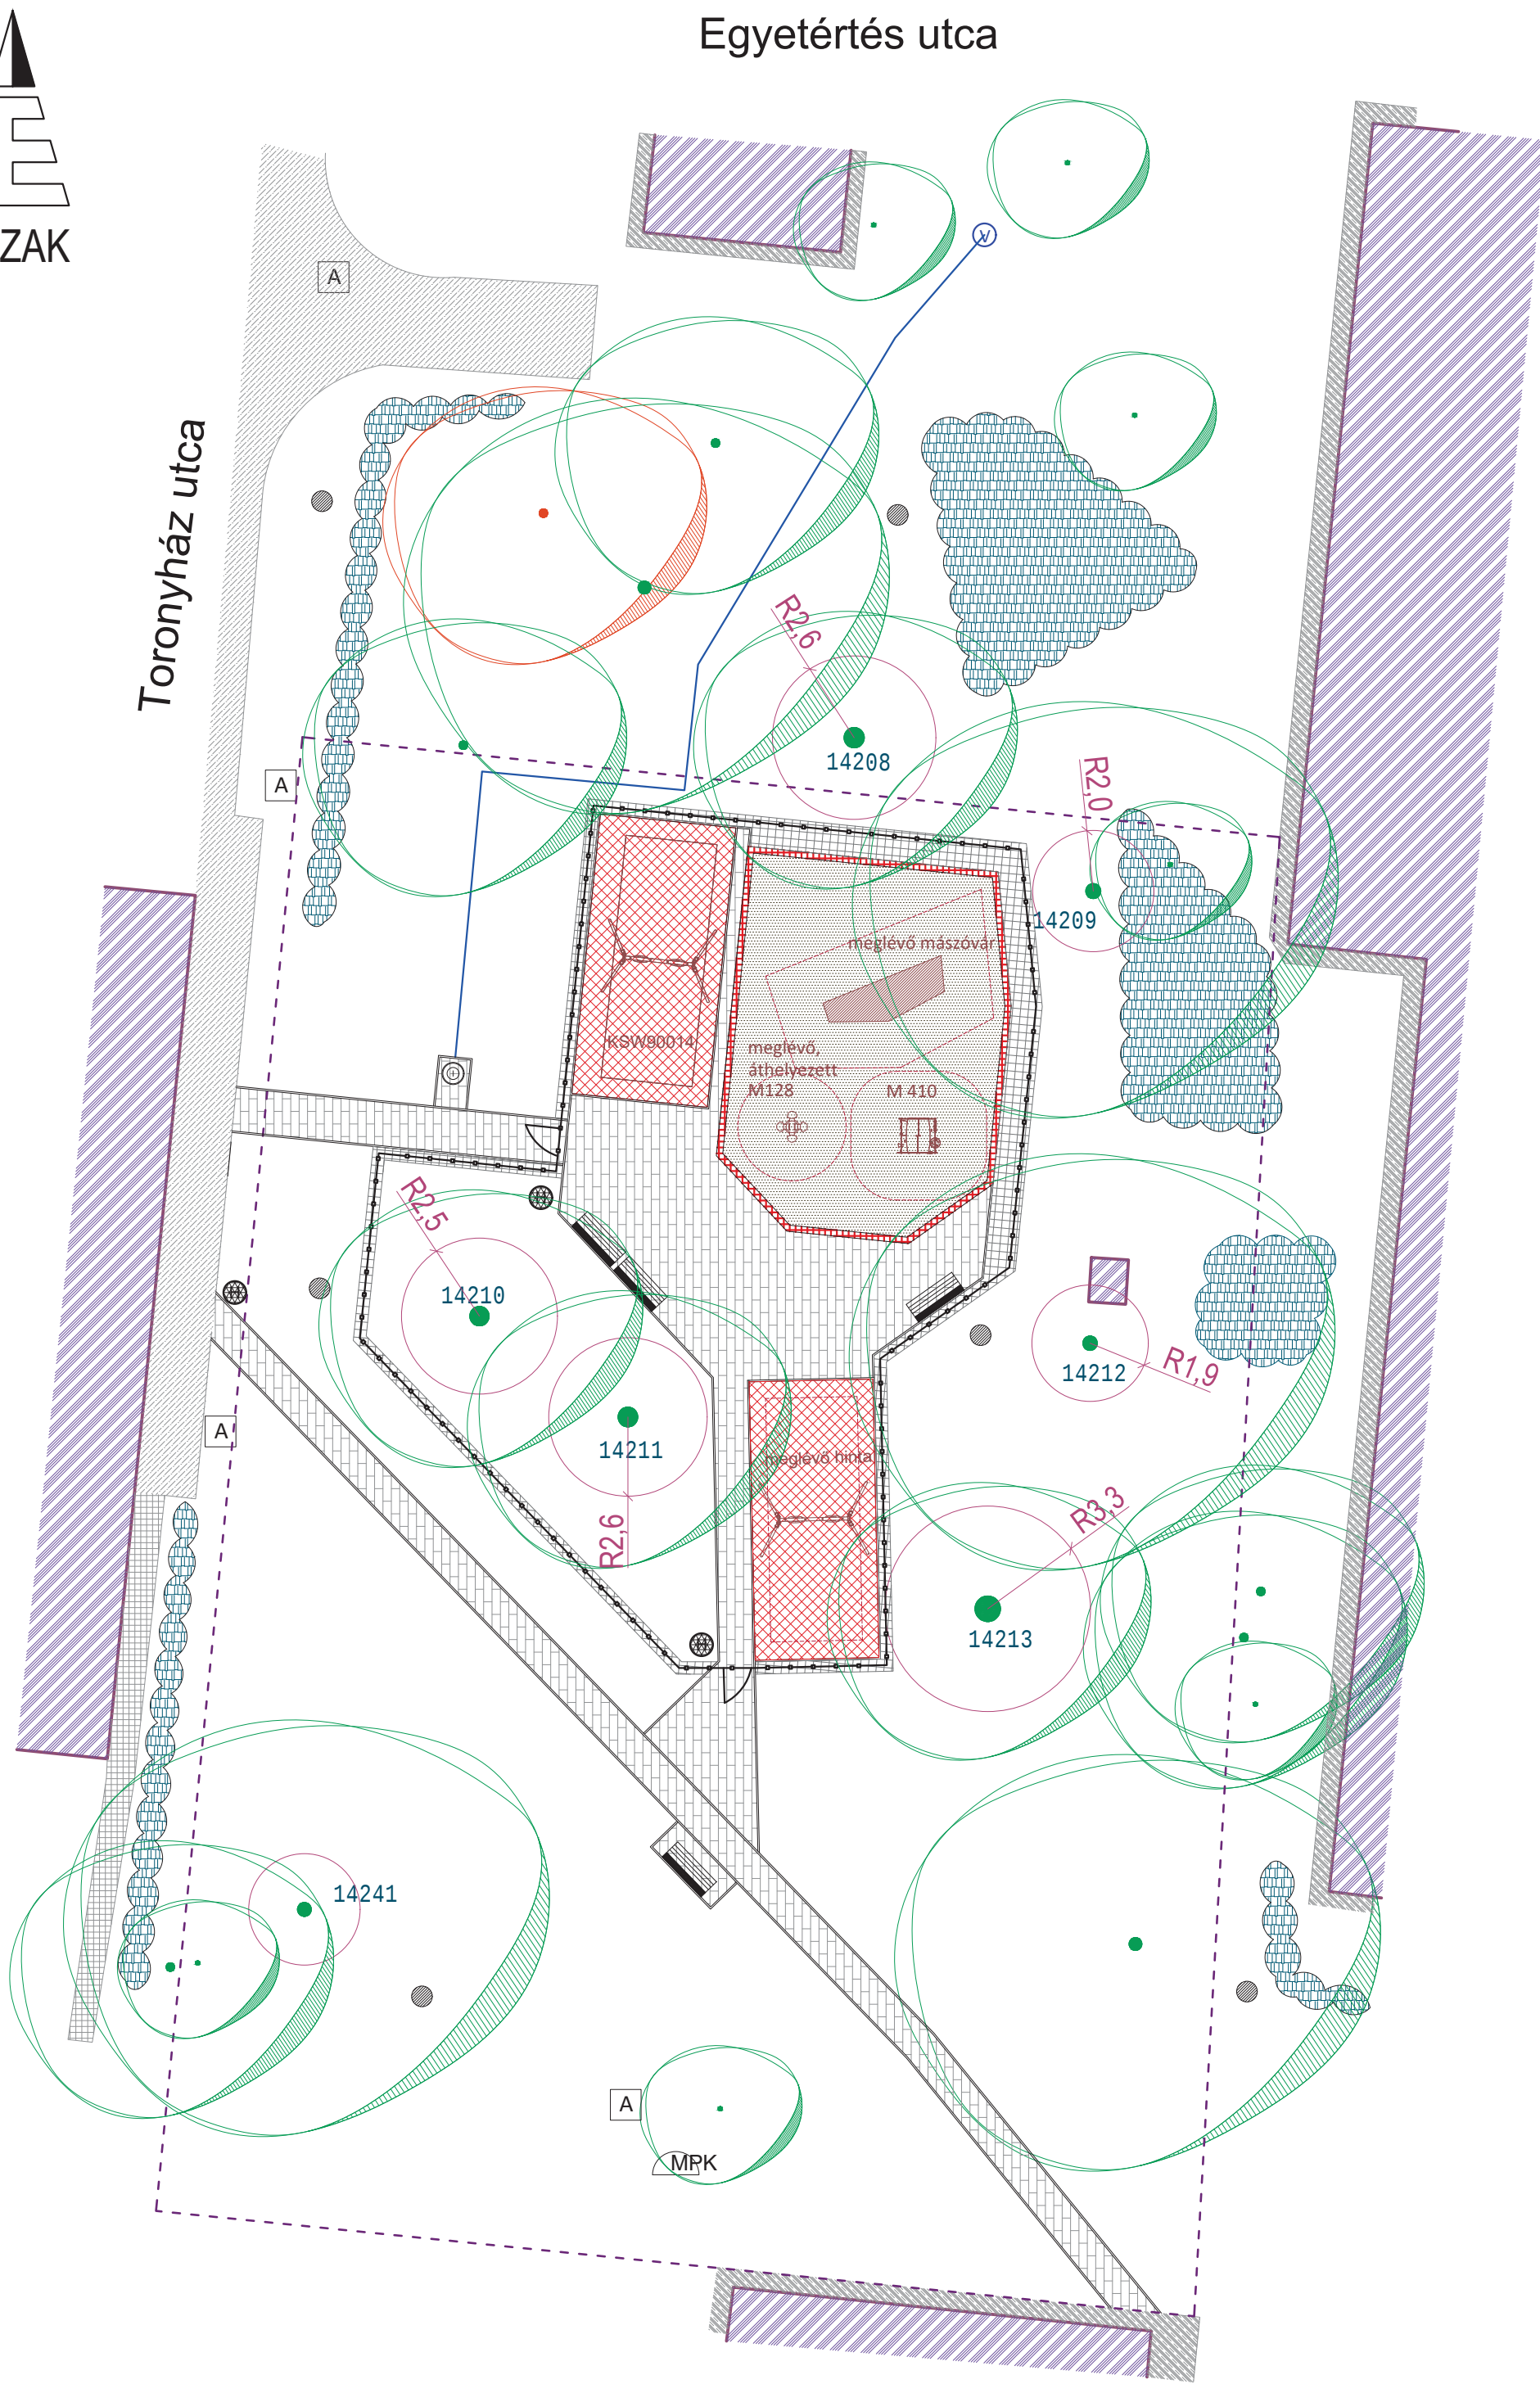

JELMAGYARÁZAT

	Tervhatár
	Meglévő lombos fa
	Meglévő cserjefolt
	Gyep
	Épület
	Beton burkolat
	Beton térkő
	Beton lap burkolat
	Öntött gumiburkolat
	Homok
	Tervezett kerítés
	Meglévő játszószer
	Védőtávolság
	Aknafedlap
	Tervezett hulladékgyűjtő
	Meglévő kandeláber
	Beton kerti szegély
	Gumiszegély
	Ivókút
	új közmű vezeték
	Kerti csap
	Fakataszteri sorszám
	Statikai védőzóna és sugara
	Kiszáradt fa

ZÖLÉ
Zöldterület-kezelési és Fejlesztő Kft.
1119 Budapest, Andor utca 47-49. III. emelet
Adószám: 1559996-2-43

MEGVALÓSULÁSI DOKUMENTÁCIÓ

Budapest, IX. Egyetértés utca 1-3.
Játszótér rekonstrukció

KÖRNYEZETRENDEZÉSI KIVITELI TERV

Megrendelő:

Budapest Főváros Ferencváros Önkormányzat
1092 Budapest, Bakáts tér 14.

Tervező:

Mammutfenyő Bt.
1118 Budapest, Ramocsa utca 9.
Garas Csilla
tervező K 01-5222
FV - 22/005

KÖRNYEZETRENDEZÉSI TERV

tervszám: K3

méretarány: M=1:200

dátum: 2023. július